



PP/4994223

2047

**Pismo dotyczące aktu planowania przestrzennego****1. ORGAN, DO KTÓREGO JEST SKŁADANE PISMO**

Nazwa: PREZYDENT WROCŁAWIA – WYDZIAŁ PLANOWANIA PRZESTRZENNEGO URZĘDU MIEJSKIEGO
WROCŁAWIA, UL. ŚWIDNICKA 53, 50-030 WROCŁAW

2. RODZAJ PISMA¹⁾

- ☐ 2.1. wniosek do projektu aktu ☒ 2.2. uwaga do konsultowanego projektu aktu²⁾
☐ 2.3. wniosek o zmianę aktu³⁾ ☐ 2.4. wniosek o sporządzenie aktu³⁾

3. RODZAJ AKTU PLANOWANIA PRZESTRZENNEGO¹⁾

- ☒ 3.1. plan ogólny gminy
☐ 3.2. miejscowy plan zagospodarowania przestrzennego, w tym zintegrowany plan inwestycyjny lub miejscowy plan rewitalizacji
☐ 3.3. uchwała ustalająca zasady i warunki sytuowania obiektów małej architektury, tablic reklamowych i urządzeń reklamowych oraz ogrodzeń, ich gabaryty, standardy jakościowe oraz rodzaje materiałów budowlanych, z jakich mogą być wykonane
☐ 3.4. audyt krajobrazowy
☐ 3.5. plan zagospodarowania przestrzennego województwa

4. DANE SKŁADAJĄCEGO PISMO⁴⁾**5. ADRES DO KORESPONDENCJI SKŁADAJĄCEGO PISMO⁴⁾**

(Nieobowiązkowo)

Kraj: Województwo:
Powiat: Gmina:
Ulica: Nr domu: Nr lokalu:
Miejscowość: Kod pocztowy:

6. DANE PEŁNOMOCNIKA⁴⁾

(Nieobowiązkowo)

☐ pełnomocnik ☐ pełnomocnik do doręczeń

Imię i nazwisko:
Kraj: Województwo:
Powiat: Gmina:
Ulica: Nr domu: Nr lokalu:
Miejscowość: Kod pocztowy:
E-mail (w przypadku gdy pełnomocnik posiada adres e-mail):
Nr tel. (nieobowiązkowo):
Adres skrytki ePUAP lub adres do doręczeń elektronicznych⁵⁾:

7. TREŚĆ PISMA

7.1. Treść⁶⁾

Wnioskujemy o wprowadzenie na działkach objętych wnioskiem strefy wielofunkcyjnej SW oraz objęciem ich obszarem uzupełnienia zabudowy, z uwzględnieniem danych szczegółowych zawartych w tabelach w pkt 7.2 i 7.3.

Wnioskujemy również o przeprowadzenie planowanej drogi klasy G objętej strefą nr 108SI, w sposób zaproponowany w załączniku „Analiza przebiegu trasy Swojczyckiej”.

Jednocześnie wskazujemy, iż jesteśmy właścicielami przedmiotowego terenu nieprzerwanie od 1999 roku. W chwili zakupu tego terenu cały teren był objęty Planem Zagospodarowania Przestrzennego miasta pod zabudowę mieszkaniową wielorodzinną. W toku dotychczasowej procedury planistycznej składaliśmy wnioski dotyczące przeznaczenia nieruchomości pod zabudowę mieszkaniową.

Kwestie dotyczące potencjalnych roszczeń odszkodowawczych w przypadku przeznaczenia terenu na inne cele zgłaszaliśmy w piśmie do Prezydenta Miasta Wrocław w 2025 roku. Pismo w załączniku.

7.2. (Nieobowiązkowo). W przypadku wypełnienia, należy uzupełnić każdą z kolumn tabeli.

Szczegółowe informacje dotyczące treści pisma w odniesieniu do działek ewidencyjnych:

Lp.	7.2.1. Nazwa aktu planowania przestrzennego	7.2.2. Identyfikator działki lub działek ewidencyjnych	7.2.3. Czy teren objęty pismem obejmuje całość działki lub działek ewidencyjnych ⁷⁾	7.2.4. Treść ⁶⁾
1	PLAN OGÓLNY MIASTA WROCŁAWIA	026401_1.006 7.AR_5.22 026401_1.006 7.AR_5.23 026401_1.006 7.AR_5.24 026401_1.006 7.AR_5.26 026401_1.006 7.AR_5.27 026401_1.006 7.AR_5.28 026401_1.006 7.AR_5.33 026401_1.006 7.AR_5.34 026401_1.006 7.AR_5.35	☒ tak ☐ nie	1. Wnioskujemy o wprowadzenie na działkach objętych wnioskiem strefy wielofunkcyjnej SW oraz objęciem ich obszarem uzupełnienia zabudowy, z uwzględnieniem danych szczegółowych zawartych w tabelach w pkt 7.2 i 7.3. 2. Wnioskuję o przeprowadzenie planowanej drogi klasy g, objętej strefą nr 108SI, w sposób zaproponowany w załączniku „Analiza przebiegu trasy Swojczyckiej”.

7.3. (Nieobowiązkowo). W przypadku wypełnienia, należy uzupełnić każdą z kolumn tabeli.

Szczegółowe informacje dotyczące działek ewidencyjnych oraz niektórych parametrów – w przypadku zaznaczenia w pkt 2: wniosku do projektu aktu (pkt 2.1), uwagi do konsultowanego projektu aktu (pkt 2.2) lub wniosku o zmianę aktu (pkt 2.3) oraz w pkt 3: planu ogólnego gminy (pkt 3.1) lub miejscowego planu zagospodarowania przestrzennego, w tym zintegrowanego planu inwestycyjnego lub miejscowego planu

rewitalizacji (pkt 3.2):

Lp.	7.3.1. Nazwa planu ogólnego gminy lub miejscowego planu zagospodarowania przestrzennego	7.3.2. Identyfikator działki lub działek ewidencyjnych	7.3.3. Czy teren objęty pismem obejmuje całość działki lub działek ewidencyjnych ⁷⁾	7.3.4. Nazwa lub nazwy klasy przeznaczenia terenu (albo symbol lub symbole klasy przeznaczenia terenu) ⁸⁾	7.3.5. Maksymalny udział powierzchni zabudowy [%]	7.3.6. Maksymalna wysokość zabudowy [m]	7.3.7. Minimalny udział powierzchni biologicznie czynnej [%]
1	PLAN OGÓLNY MIASTA WROCŁAWIA	026401_1.006 7.AR_5.22 026401_1.006 7.AR_5.23 026401_1.006 7.AR_5.24 026401_1.006 7.AR_5.26 026401_1.006 7.AR_5.27 026401_1.006 7.AR_5.28 026401_1.006 7.AR_5.33 026401_1.006 7.AR_5.34 026401_1.006 7.AR_5.35	☒ tak ☐ nie	SW	20%	15 m	30%

8. OŚWIADCZENIE W SPRAWIE KORESPONDENCJI ELEKTRONICZNEJ

☒ Wyrażam zgodę ☐ Nie wyrażam zgody

na doręczanie korespondencji w niniejszej sprawie za pomocą środków komunikacji elektronicznej w rozumieniu art. 2 pkt 5 ustawy z dnia 18 lipca 2002 r. o świadczeniu usług drogą elektroniczną (Dz. U. z 2020 r. poz. 344).

9. ZAŁĄCZNIKI

- ☐ Pełnomocnictwo do reprezentowania składającego pismo lub pełnomocnictwo do doręczeń (zgodnie z ustawą z dnia 16 listopada 2006 r. o opłacie skarbowej (Dz. U. z 2023 r. poz. 2111)) – jeżeli składający pismo działa przez pełnomocnika.
- ☐ Potwierdzenie uiszczenia opłaty skarbowej od pełnomocnictwa – jeżeli obowiązek uiszczenia takiej opłaty wynika z ustawy z dnia 16 listopada 2006 r. o opłacie skarbowej.
- ☐ (Nieobowiązkowo). Określenie granic terenu w formie graficznej w przypadku wskazania terenu objętego pismem jako części działki ewidencyjnej lub działek ewidencyjnych.
- ☒ (Nieobowiązkowo). Inne załączniki – w przypadku zaznaczenia pola należy podać nazwy załączników.⁹⁾
- ☒ Informacja o potencjalnych roszczeniach odszkodowawczych związanych ze zmianą przeznaczenia terenu
- ☒ Koncepcja urbanistyczno-architektoniczna
- ☒ Analiza przebiegu trasy Swojczyckiej
- ☒ Kopia pisma z dnia 9 września 2025 r

10. PODPIS SKŁADAJĄCEGO PISMO (PEŁNOMOCNIKA) I DATA PODPISU

Podpis powinien być czytelny. Podpis i datę podpisu umieszcza się w przypadku składania pisma w postaci papierowej.

Podpis: ...



Data: 18.05.2026r.


- 1) Można zaznaczyć więcej niż jedno pole. W ramach jednego pisma można wybrać tylko te akty, w przypadku których pismo będzie wysyłane do tego samego organu wskazanego w pkt 1. W przypadku gdy treść wniosku lub uwagi związana jest z dokumentem powiązany z aktem planowania przestrzennego (np. sporządzanej w toku procedowania aktu, w ramach strategicznej oceny oddziaływania na środowisko, prognozy oddziaływania na środowisko), należy w pkt 3 wybrać rodzaj aktu planowania przestrzennego, którego ten dokument dotyczy, po czym wprowadzić treść wniosku lub uwagi w pkt 7.1 lub 7.2.
- 2) Nie dotyczy planu zagospodarowania przestrzennego województwa.
- 3) Nie dotyczy planu zagospodarowania przestrzennego województwa i audytu krajobrazowego.
- 4) W pkt 4 należy podać adres zamieszkania albo siedziby składającego pismo. W przypadku wypełnienia pkt 5 podaje się adres do korespondencji składającego pismo, jeżeli jest inny niż adres podany w pkt 4. W przypadku wypełnienia pkt 6 podaje się adres zamieszkania albo siedziby pełnomocnika. W przypadku większej liczby składających pismo lub pełnomocników dane kolejnych składających pismo lub pełnomocników dodaje się w formularzu albo zamieszcza na osobnych stronach i dołącza do formularza.
- 5) Adres skrytki ePUAP lub adres do doręczeń elektronicznych wskazuje się w przypadku wyrażenia zgody na doręczanie korespondencji za pomocą środków komunikacji elektronicznej, z zastrzeżeniem przypadków, w których organ, zgodnie z przepisami ustawy z dnia 18 listopada 2020 r. o doręczeniach elektronicznych (Dz. U. z 2023 r. poz. 285, z późn. zm.), ma obowiązek doręczenia korespondencji na adres do doręczeń elektronicznych.
- 6) Maksymalna liczba znaków w pkt 7.1 wynosi 1000, natomiast w przypadku pkt 7.2.4 wartość ta odnosi się do pojedynczego wiersza. W przypadku potrzeby dodatkowego uzasadnienia, które wykracza poza wskazany limit znaków, uzasadnienie zamieszcza się na osobnych stronach i dołącza do formularza. W przypadku większej liczby wierszy w pkt 7.2.4 kolejne wiersze dodaje się w formularzu albo zamieszcza na osobnych stronach i dołącza do formularza.
- 7) W przypadku zaznaczenia pola „nie” (wskazania terenu objętego pismem jako części działki ewidencyjnej lub działek ewidencyjnych) można dodać załącznik z określeniem granic terenu w formie graficznej.
- 8) Podaje się nazwę lub symbol klasy przeznaczenia terenu zgodnie ze standardami określonymi w przepisach wykonawczych wydanych na podstawie art. 16 ust. 2 ustawy z dnia 27 marca 2003 r. o planowaniu i zagospodarowaniu przestrzennym (Dz. U. z 2023 r. poz. 977, z późn. zm.).
- 9) W przypadku dołączenia do pisma załączników zawierających dane osobowe, inne niż wymienione w pkt 4, 5 i 6, załączniki te należy zanonimizować, tj. ukryć dane osobowe.








KONCEPCJA URBANISTYCZNA NIERUCHOMOŚCI ZLOKALIZOWANEJ WE WROCŁAWIU,
NA WOJNOWIE, PRZY UL. NARCIARSKIEJ I PRZY TORZE






STRACHOCIN-
WONOW

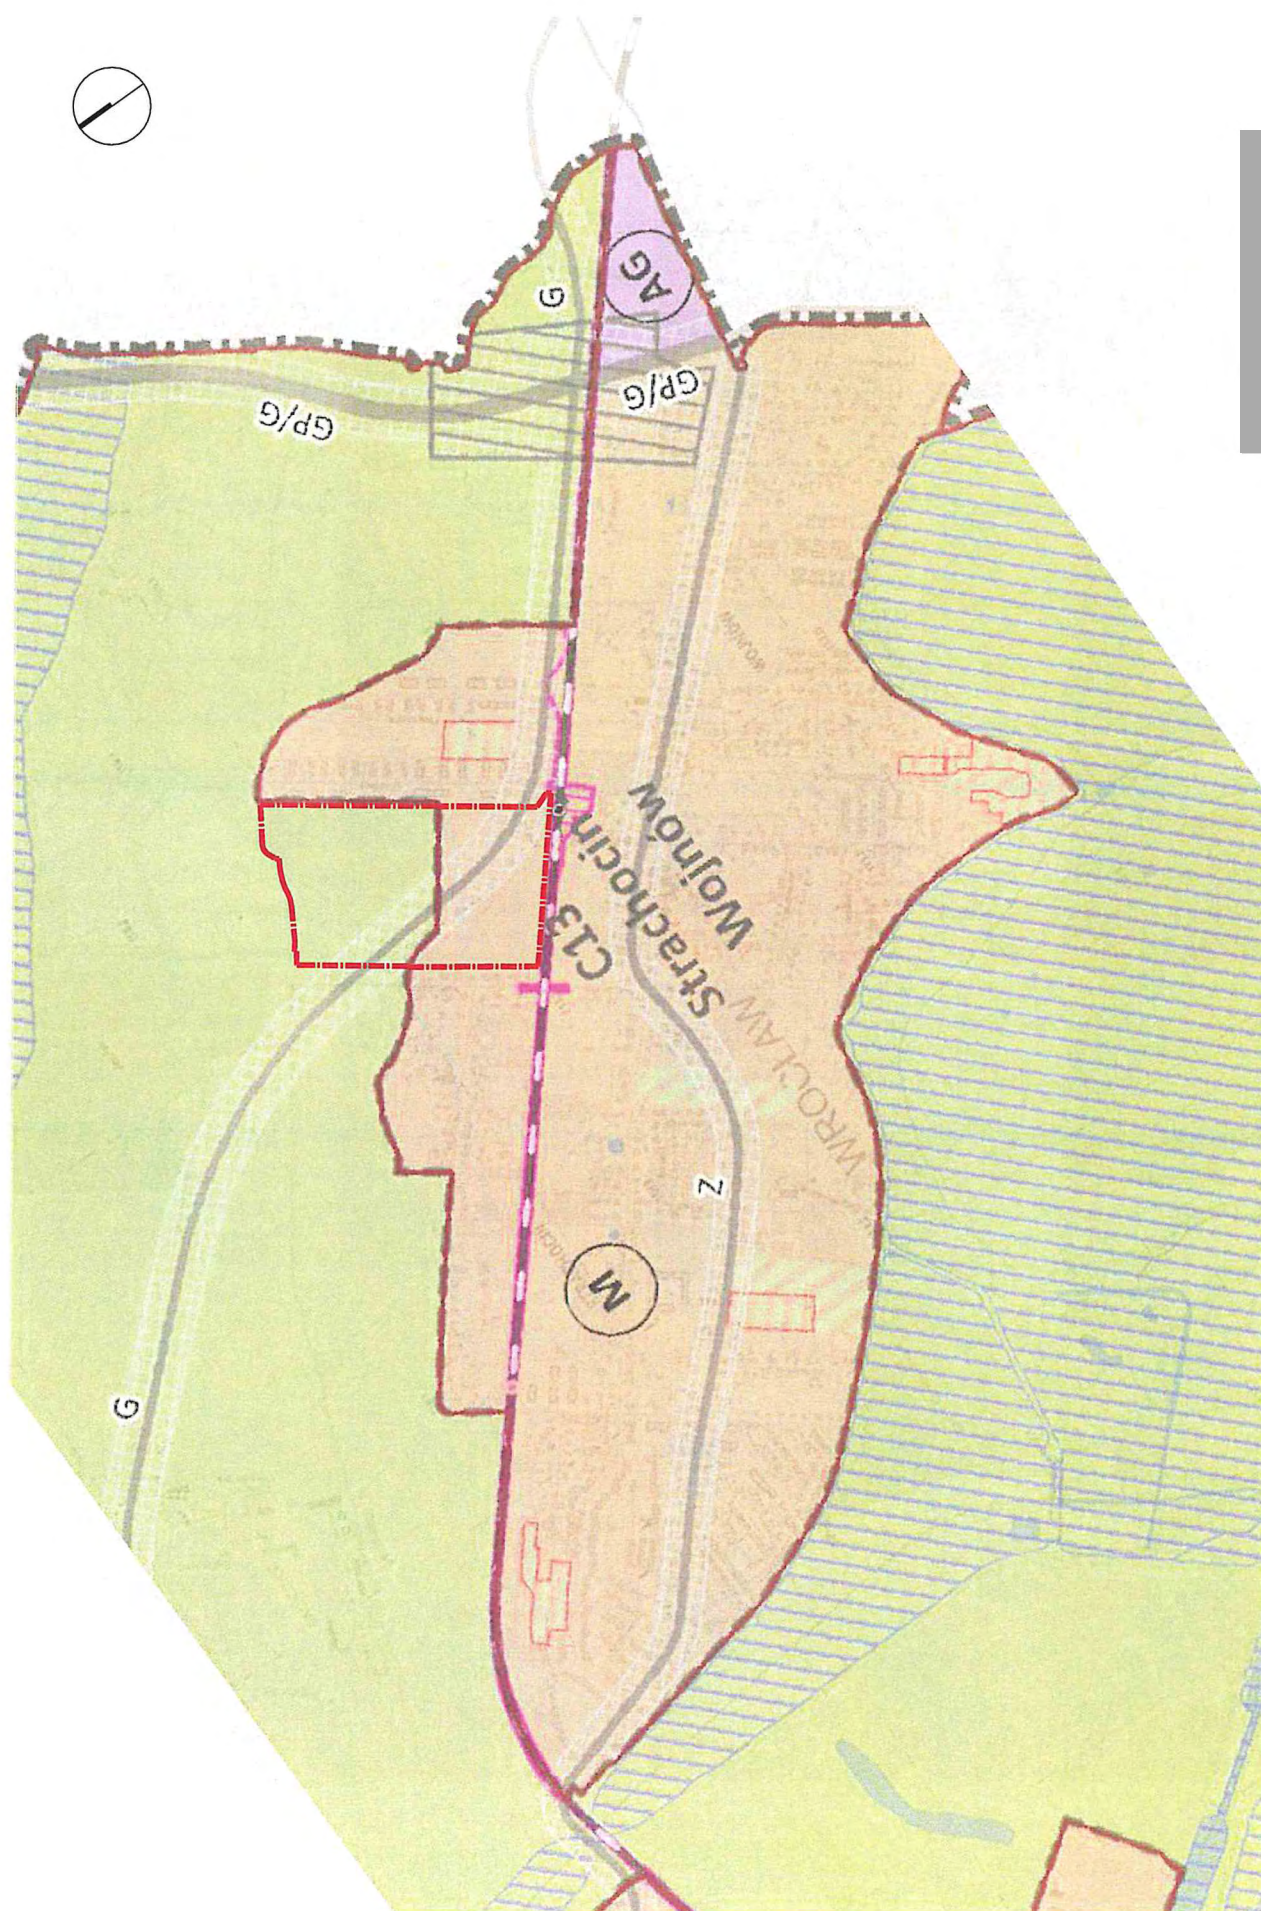


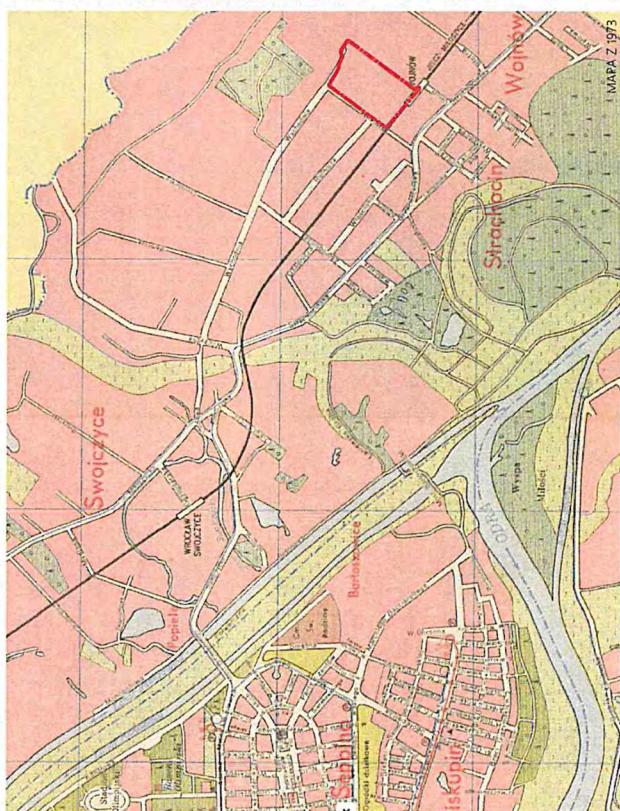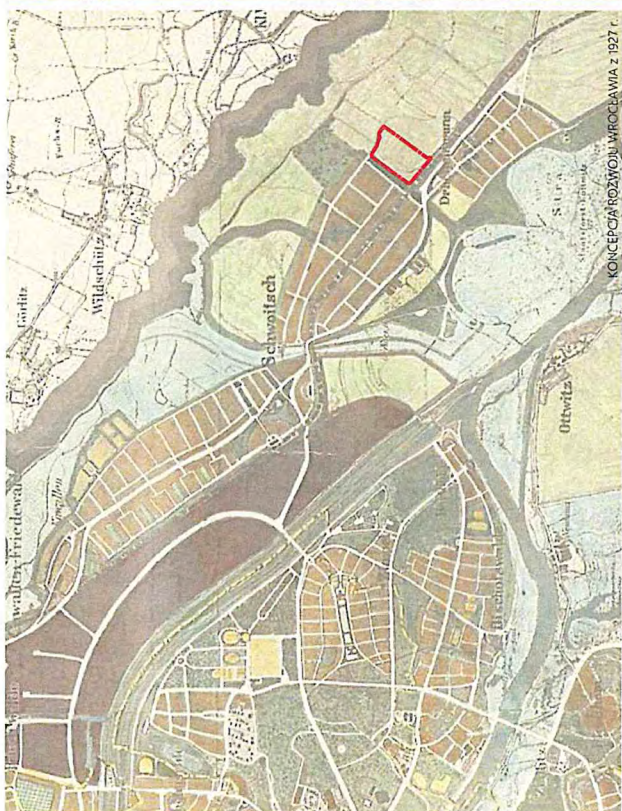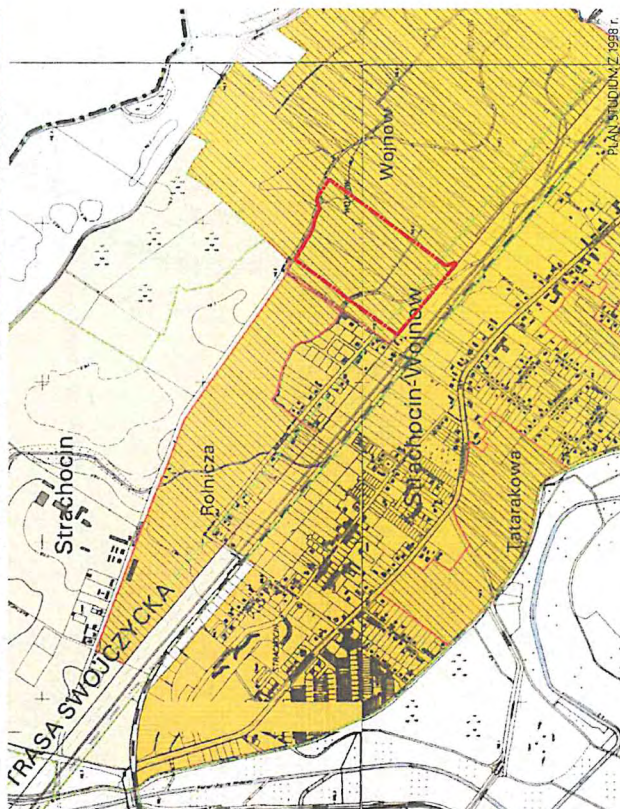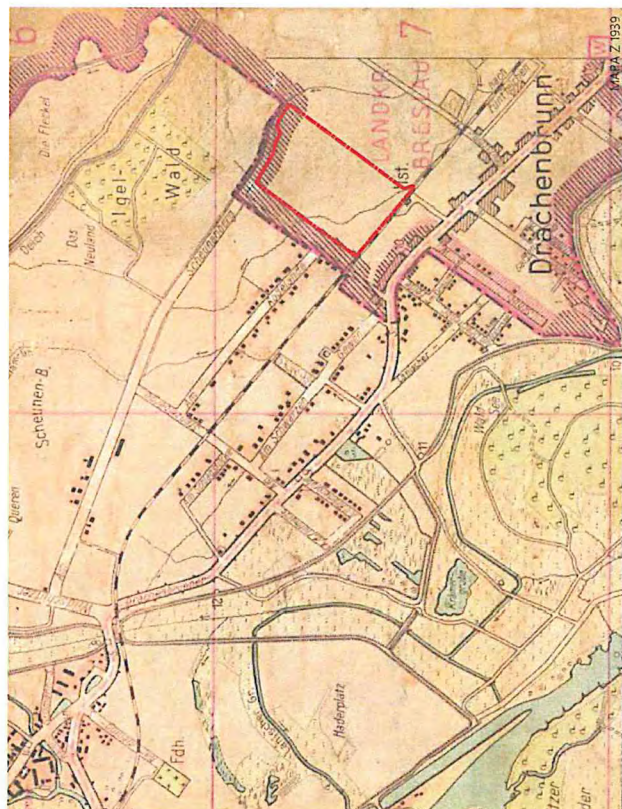

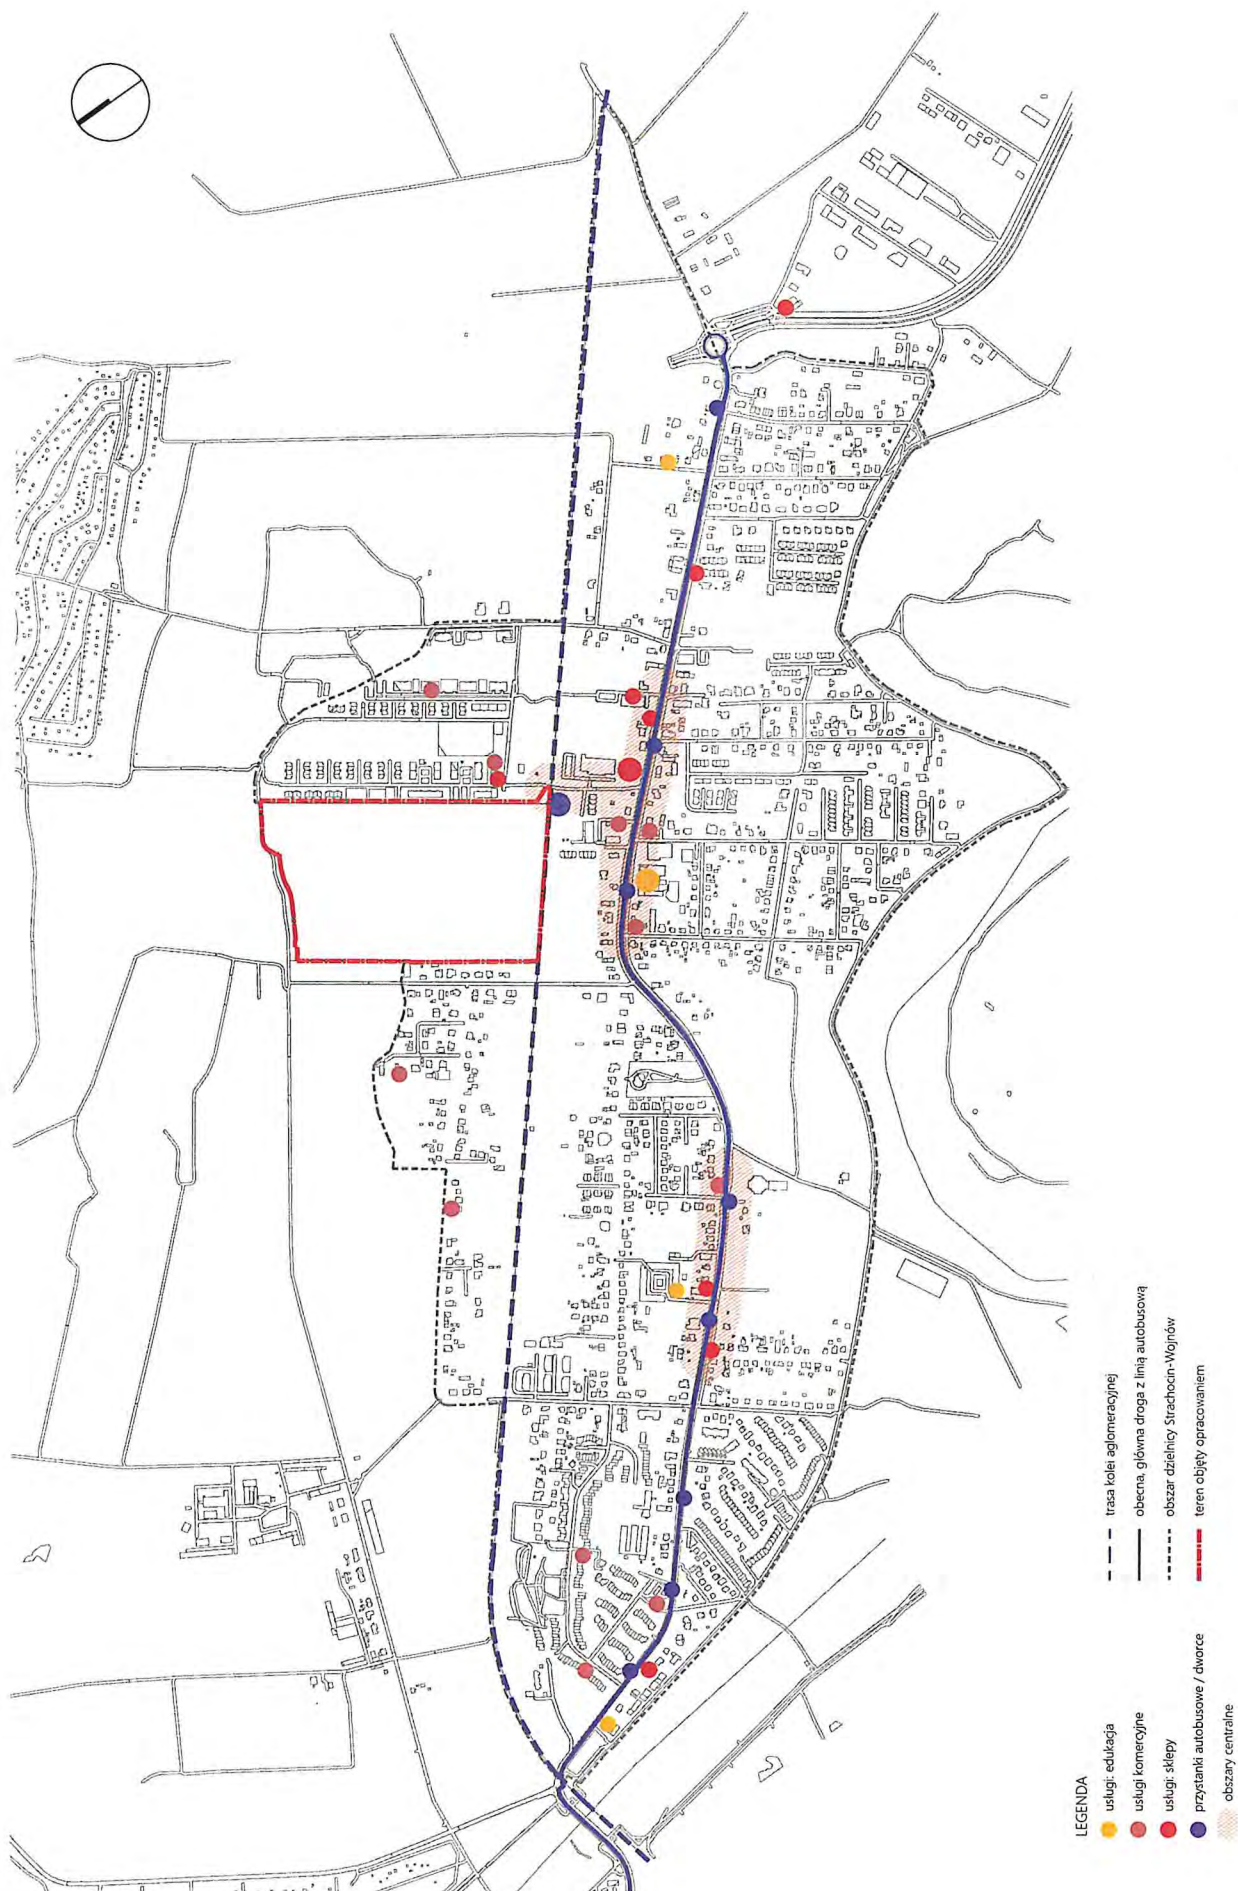

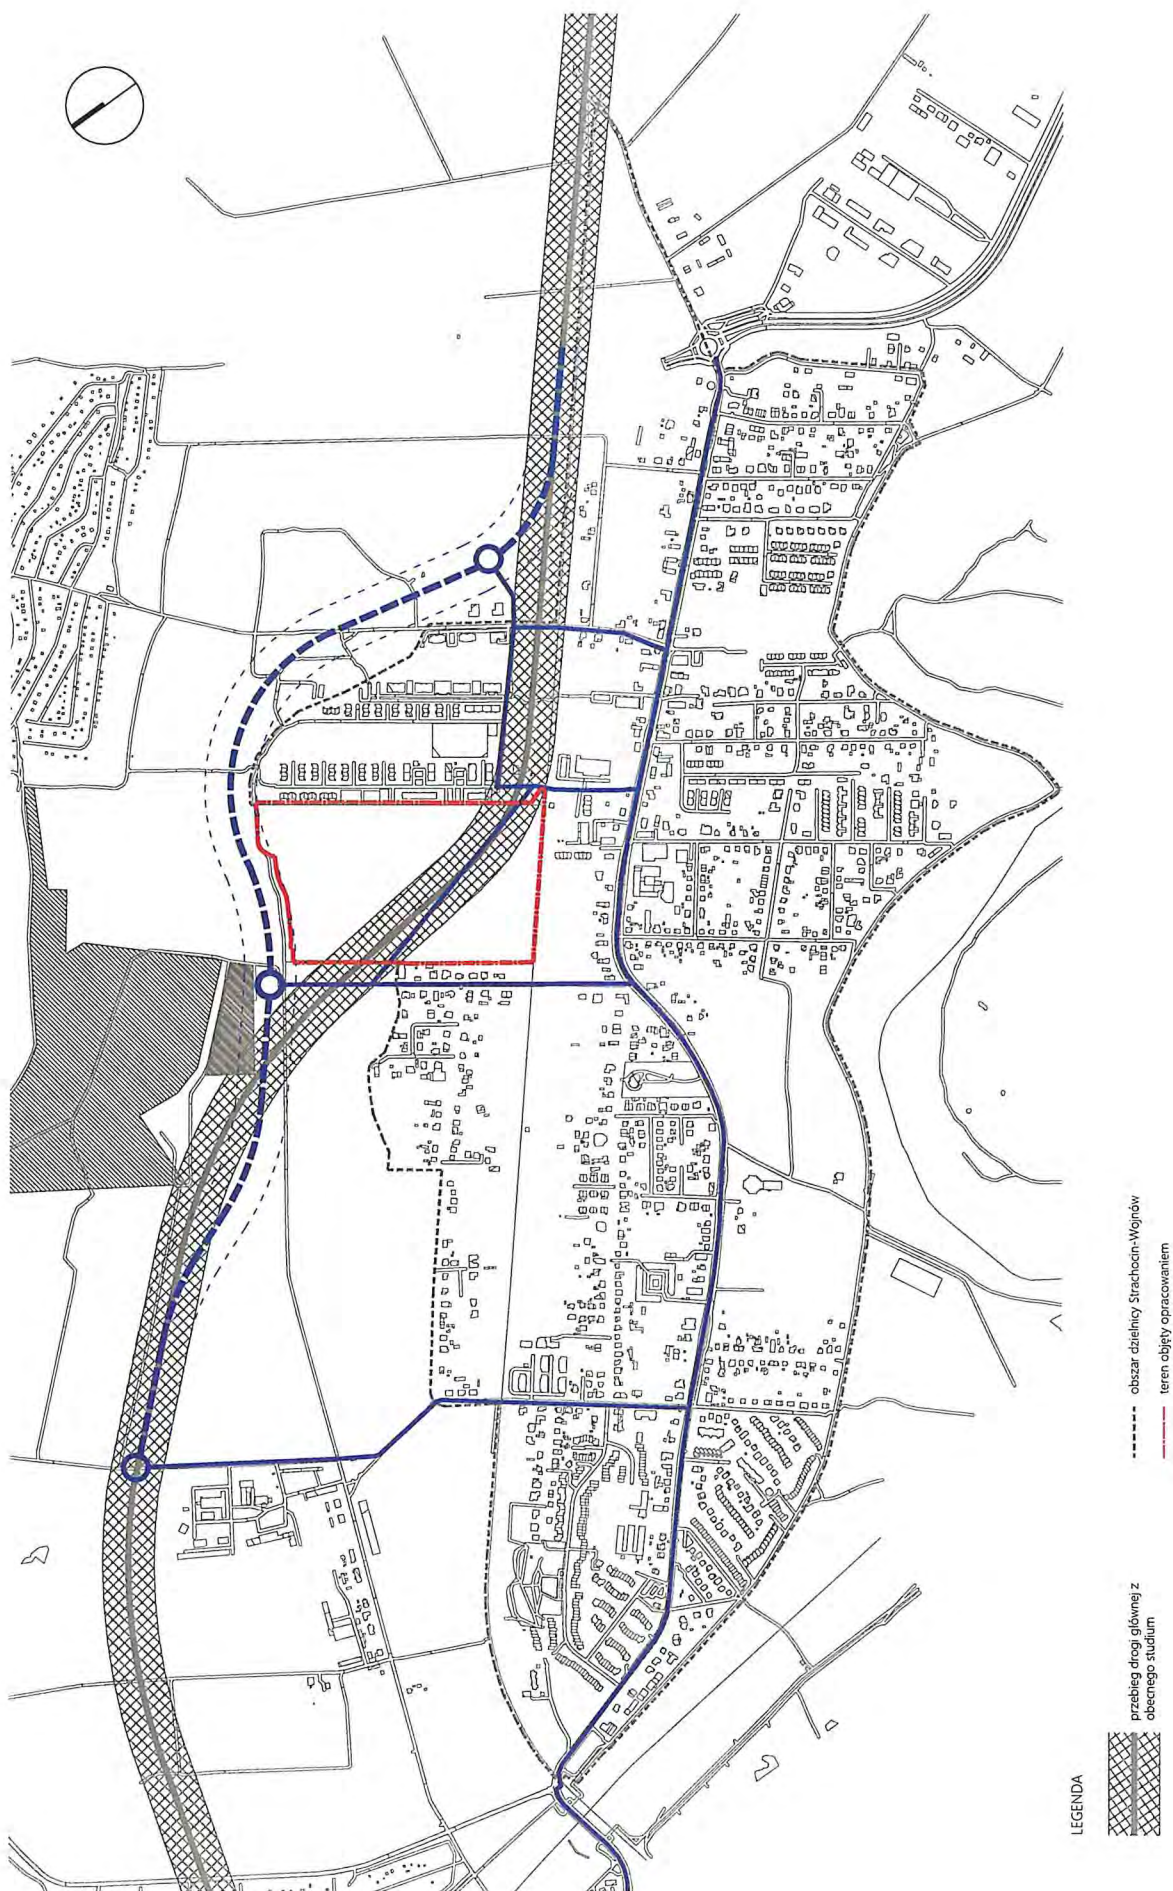

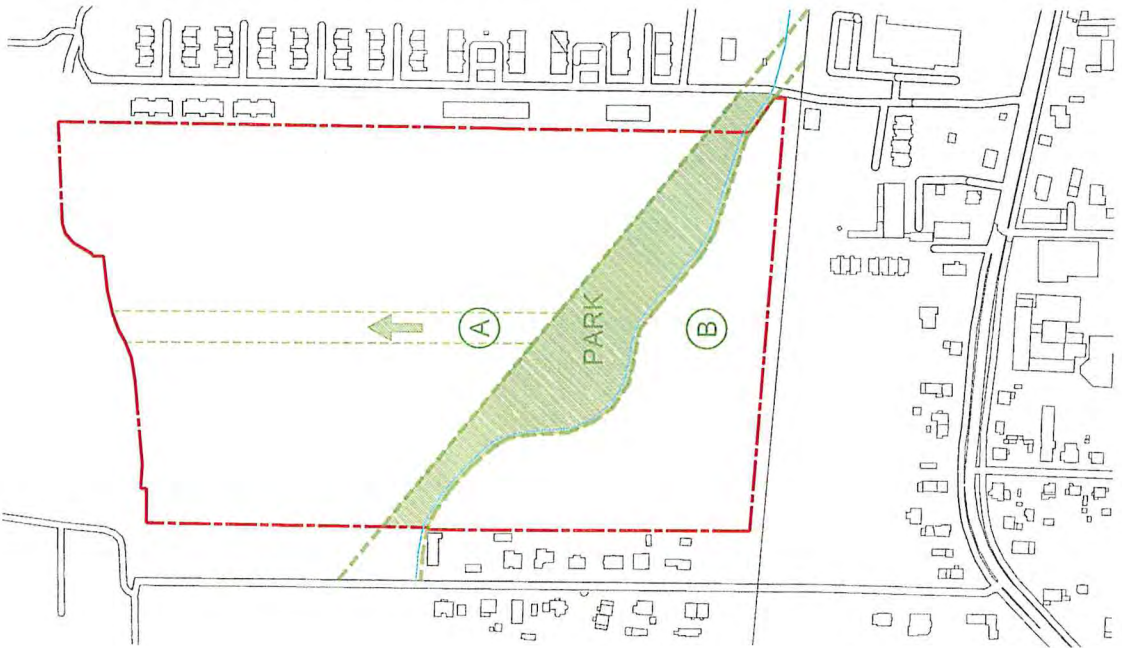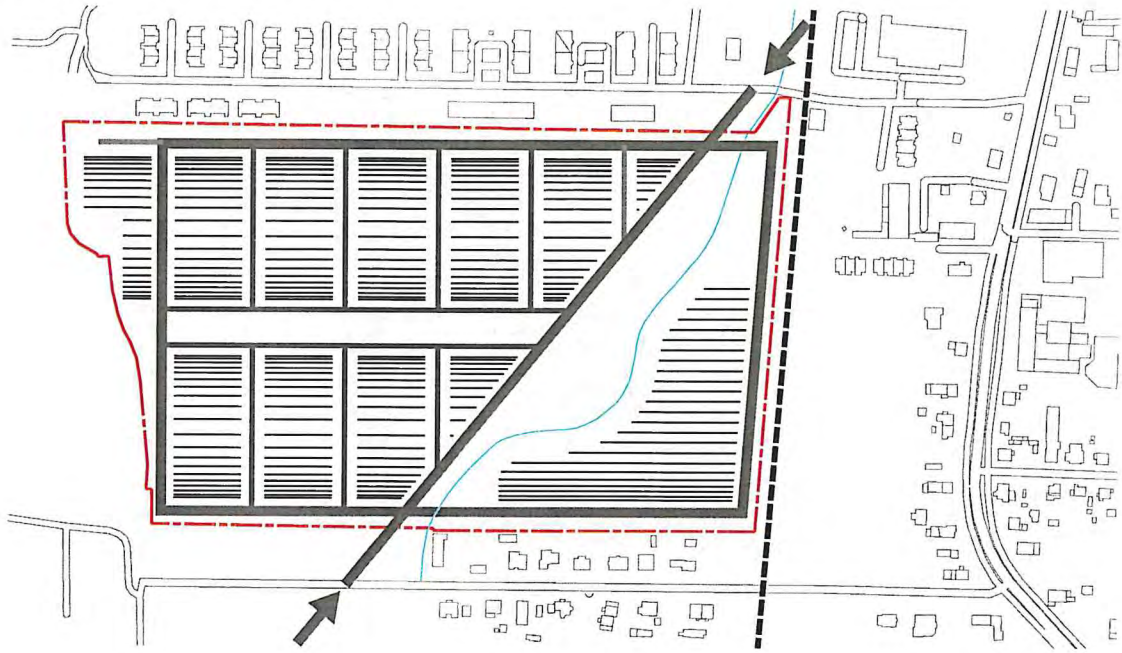

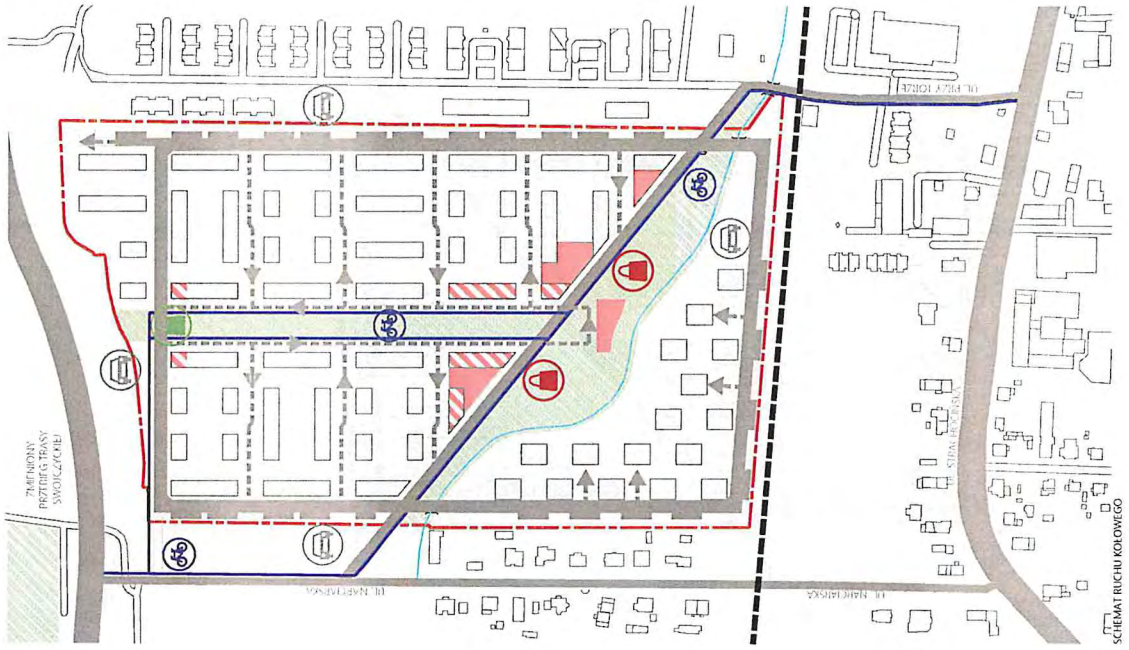



LEGENDA


	istniejące przystanki autobusowe		projektowany przystanek autobusowy
	stacja kolei podmiejskiej		projektowane drogi
	ul. Strachocińska		obzar w promieniu pięszego dójcia, 400m do przystanków
	obzar w promieniu pięszego dójcia, 400m do przystanków		obzar dziejnki Strachocin-Wojńd
	promień dójcia do stacji kolei podmiejskiej 1km		teren objęty opracowaniem

SCHEMAT WPISANIA TERENU
W SIĘĆ KOMUNIKACJI PUBLICZNEJ








- LEGENDA:**
- zeleni parkowa
 - zeleni wapienia, pomosty jednokolumnowe i jednokolumnowe
 - zeleni wapienia po obwodzie działki
 - tereny zielone między budynkami
 - ulangi w porciech budowlanych
 - jabłko kandydackie, pawilony usługowe
 - przystanek autobusowy z wiatą
 - obszar przedmiotowy
 - granica opracowywanego terenu
 - lokalizacja terenowa
 - mości nad ciekami wodnymi
 - korpusy ruchu ulic, jezdnie i chodniki
- BIŁANS TERENU**
- | | | | |
|---|------------------------|----------|------|

PRZERZĘCIE ULICY WŚRÓD ZABUDOWY
SKALA 1:200

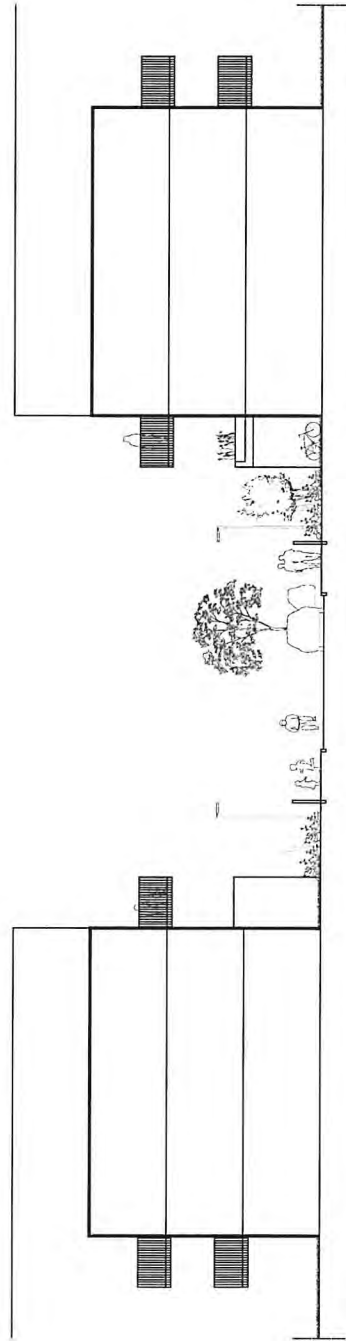


PRZERZĘCIE ULICY OTWARTYCH
SKALA 1:200

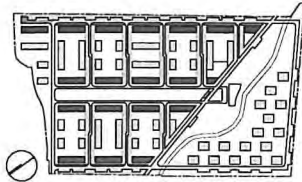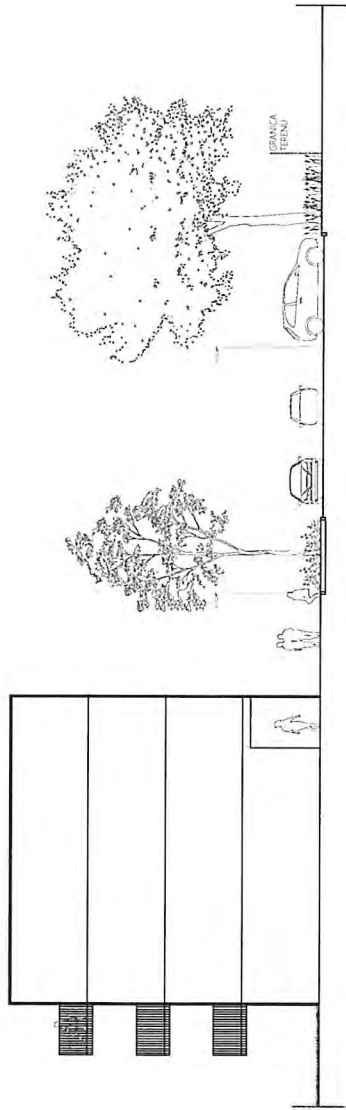

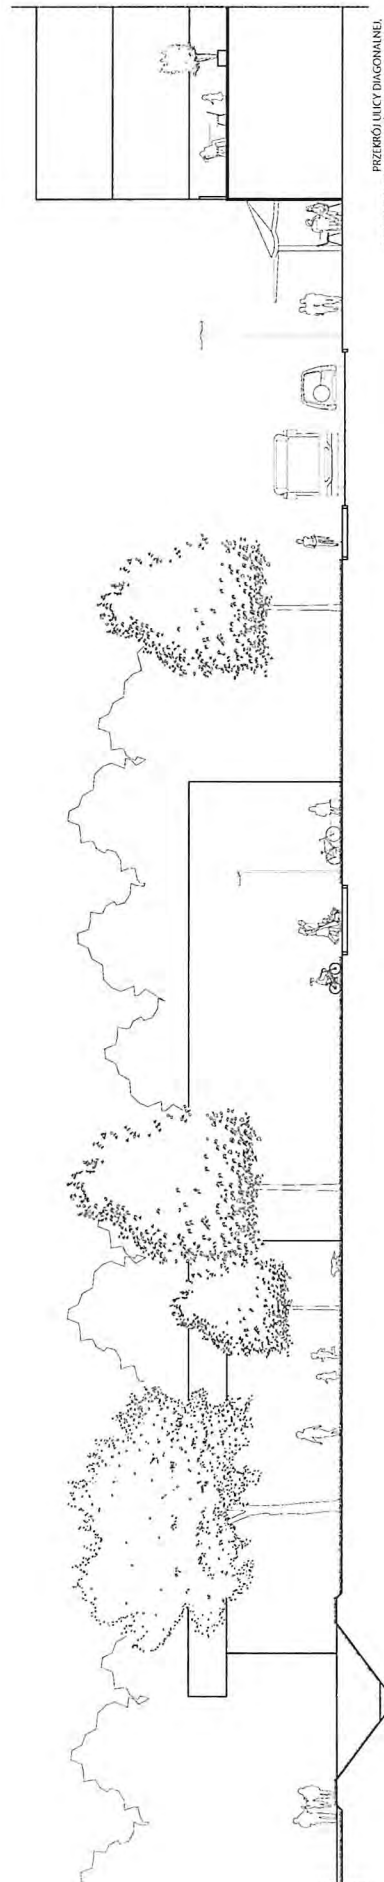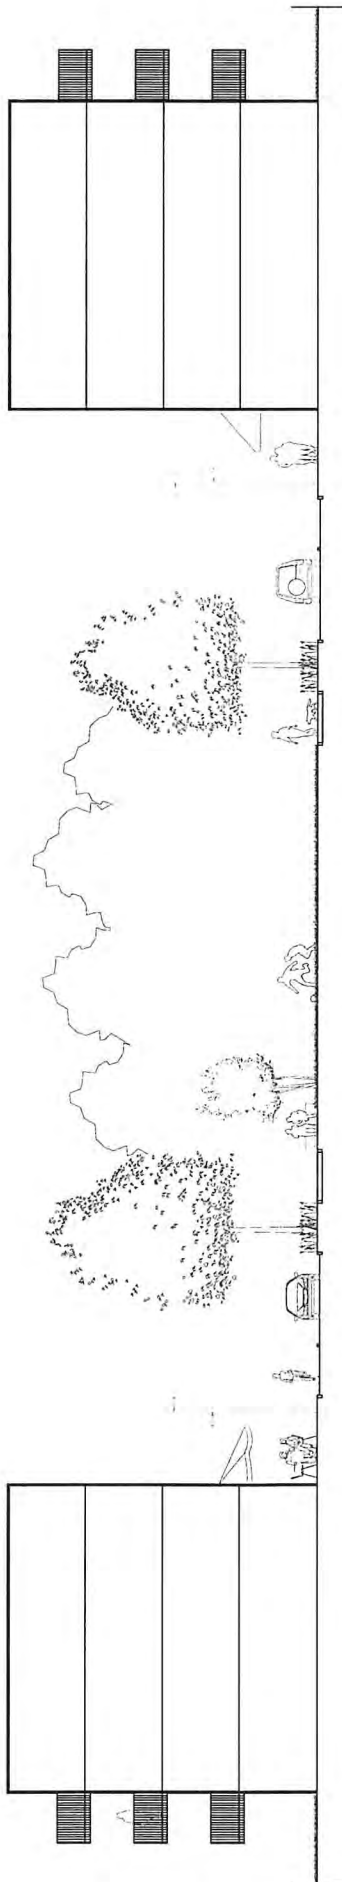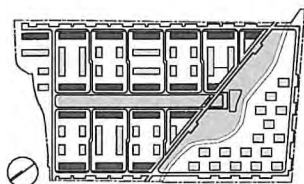




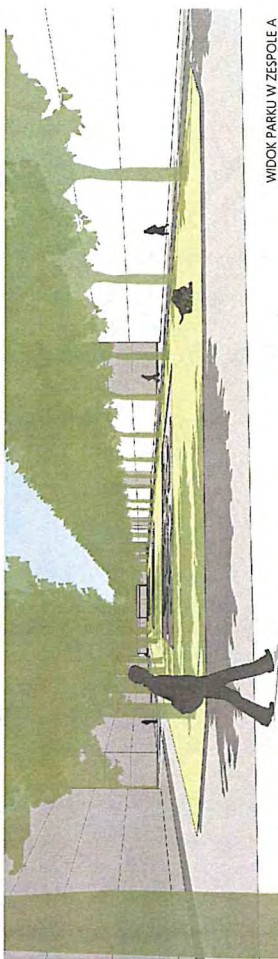


WIDOK PARKU W ZESPOLE A



WIDOK KŁYCY DIAGONALNEJ
OD STRONY WIĄZDU NA DZIAŁKĘ


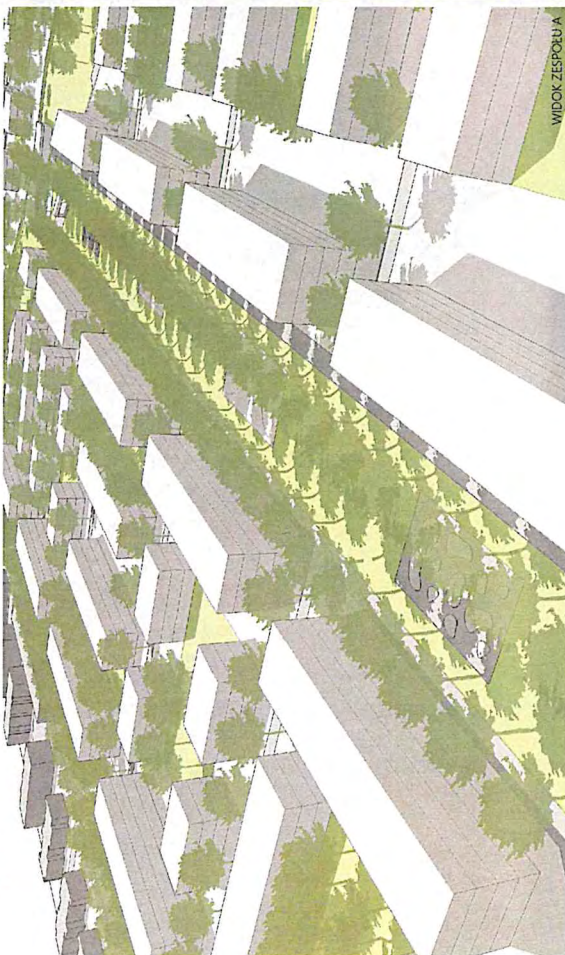



WIDOK ZESPOŁU A

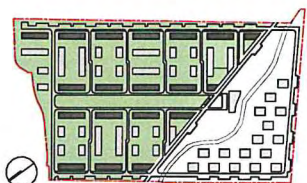




ZESPÓŁ: B. REFERENCE

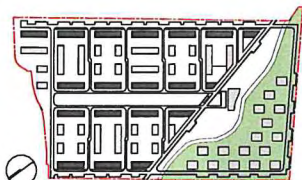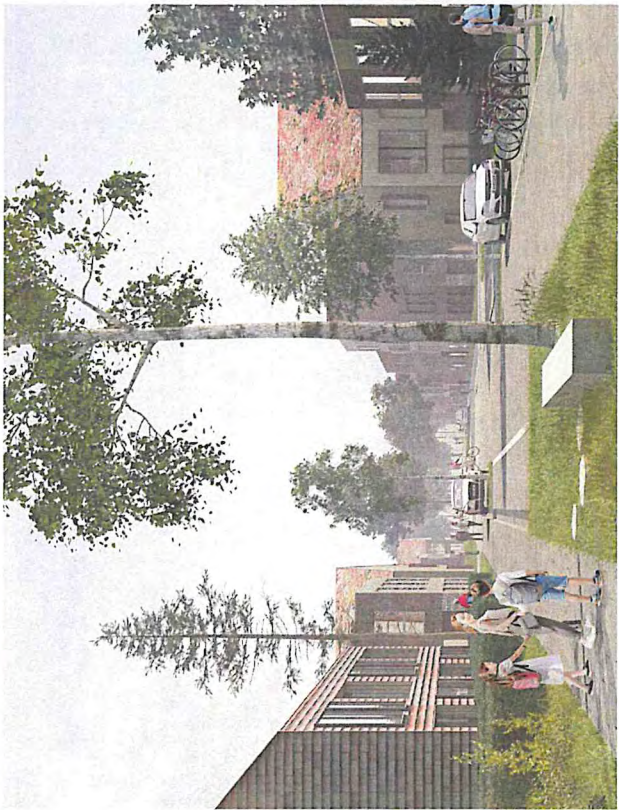

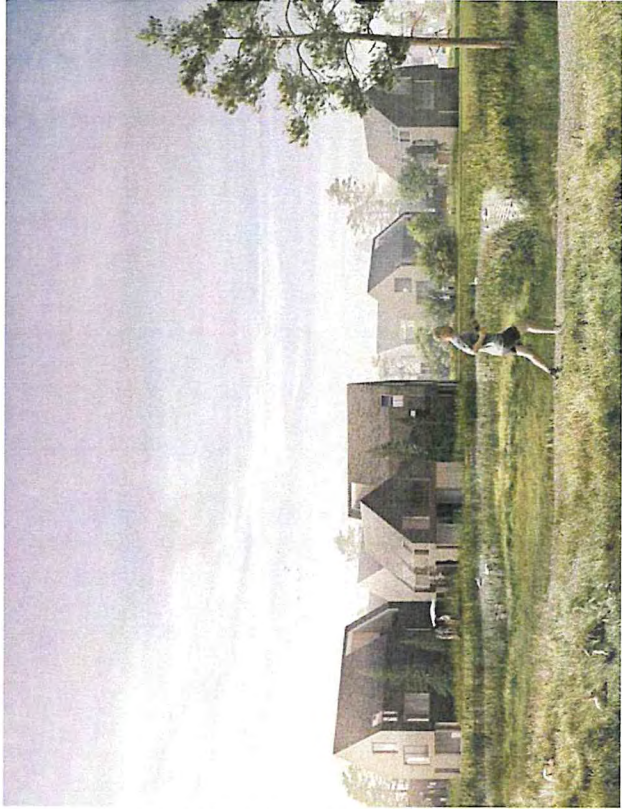




- 1
2
3
4
- WARIANT
WARIANT
WARIANT
WARIANT

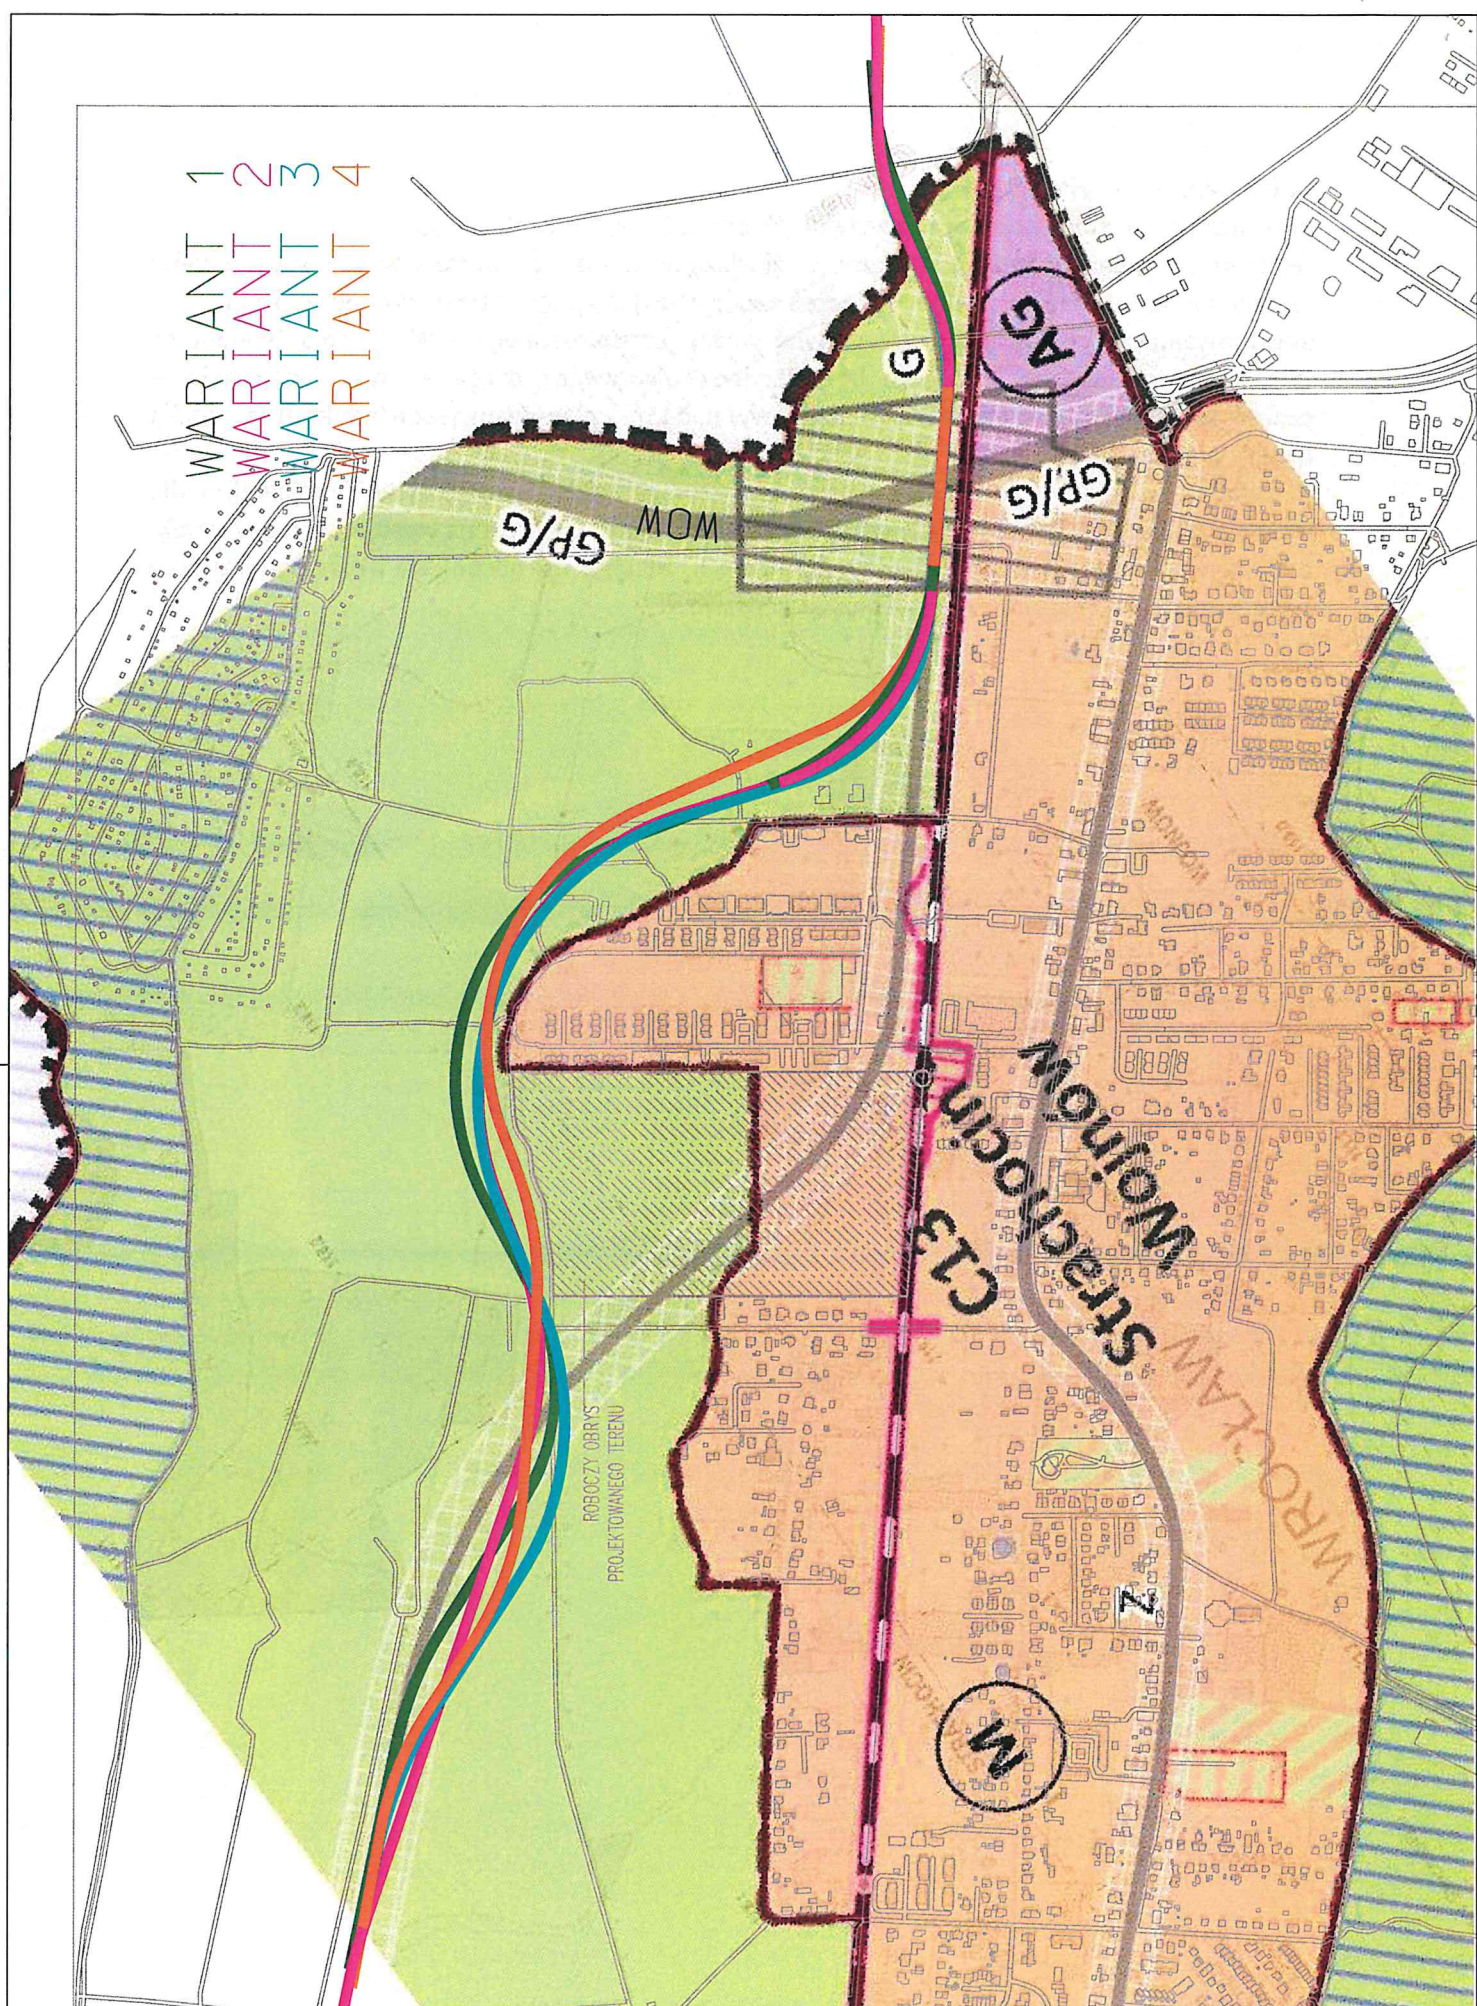


WARIANT 1

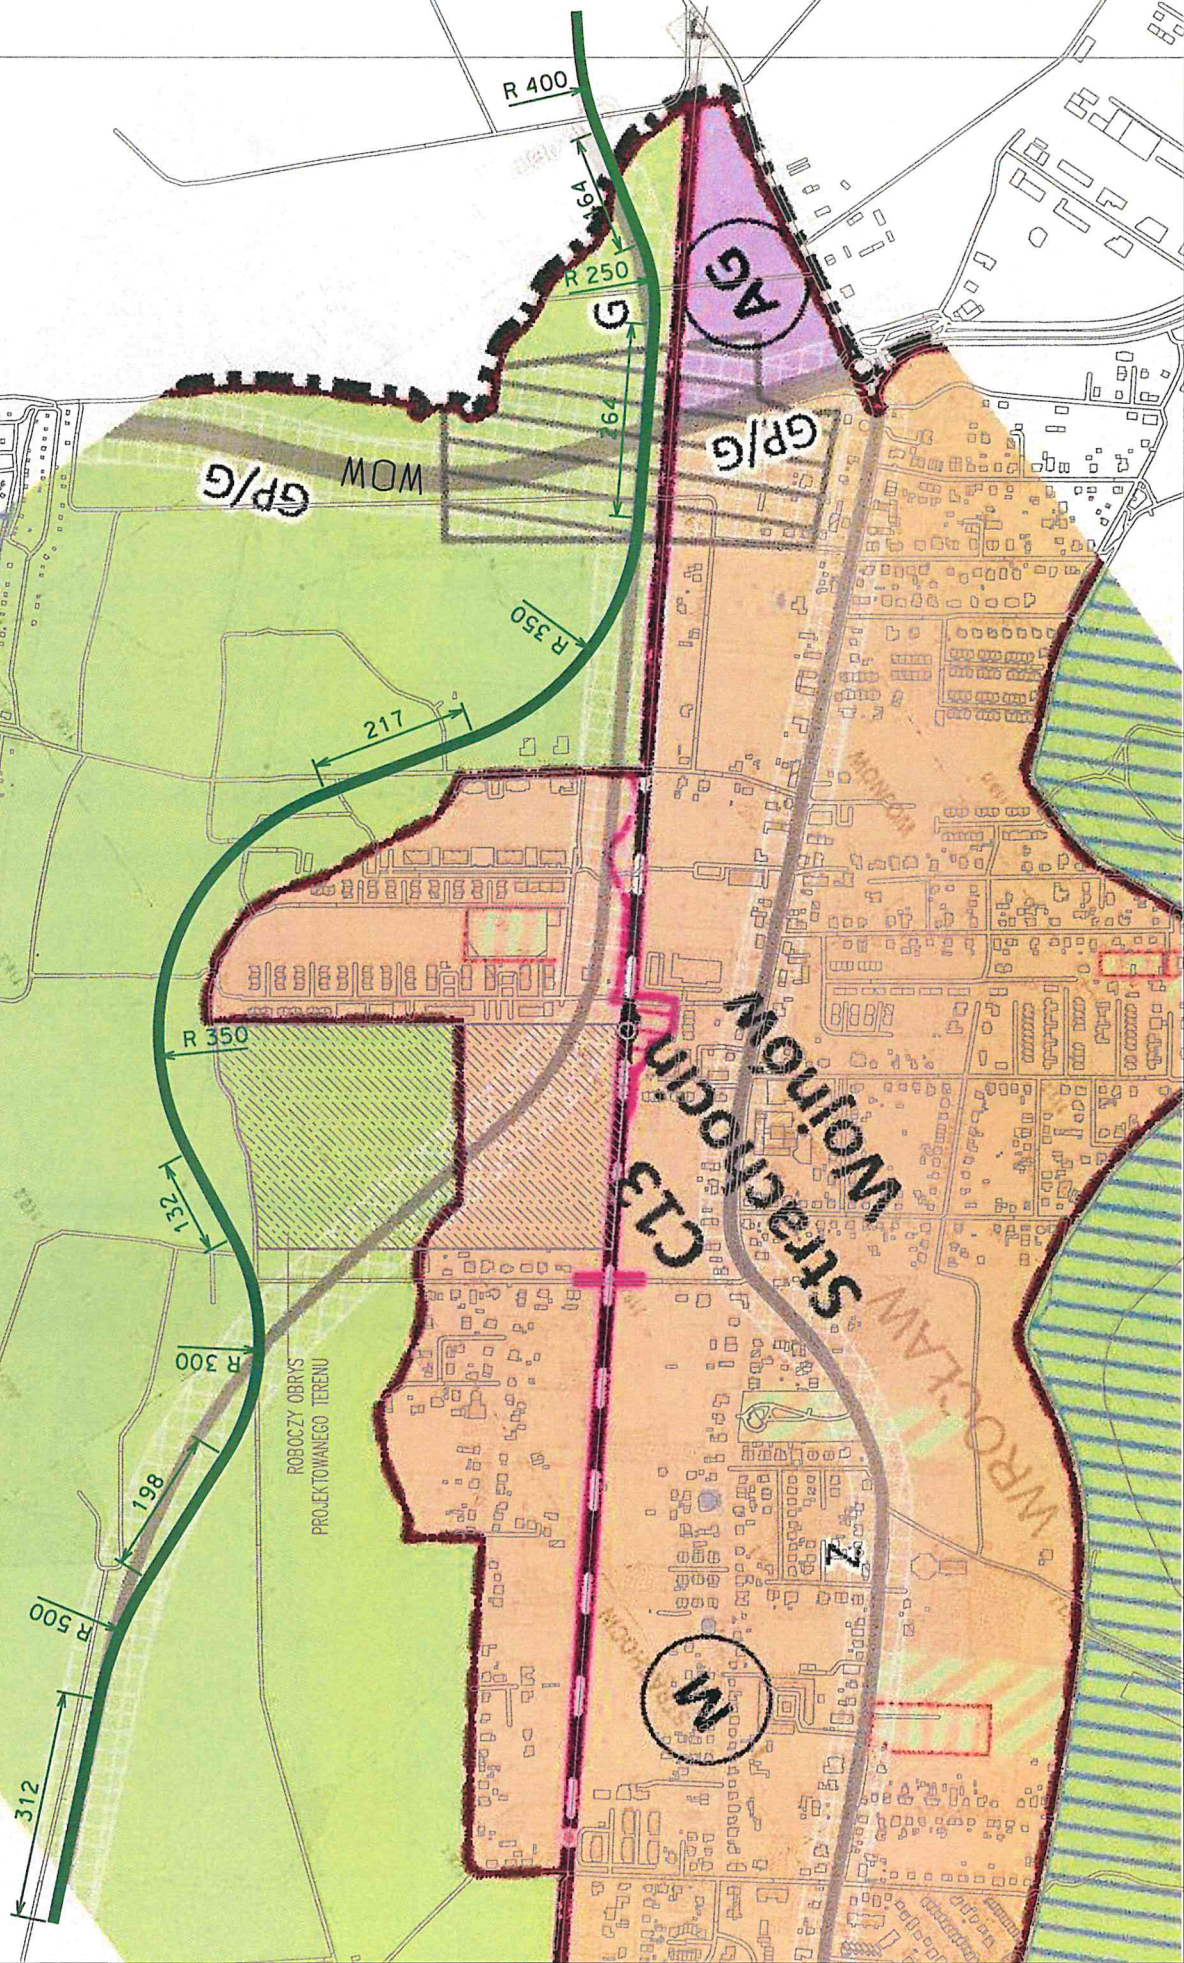



WARIANT 3

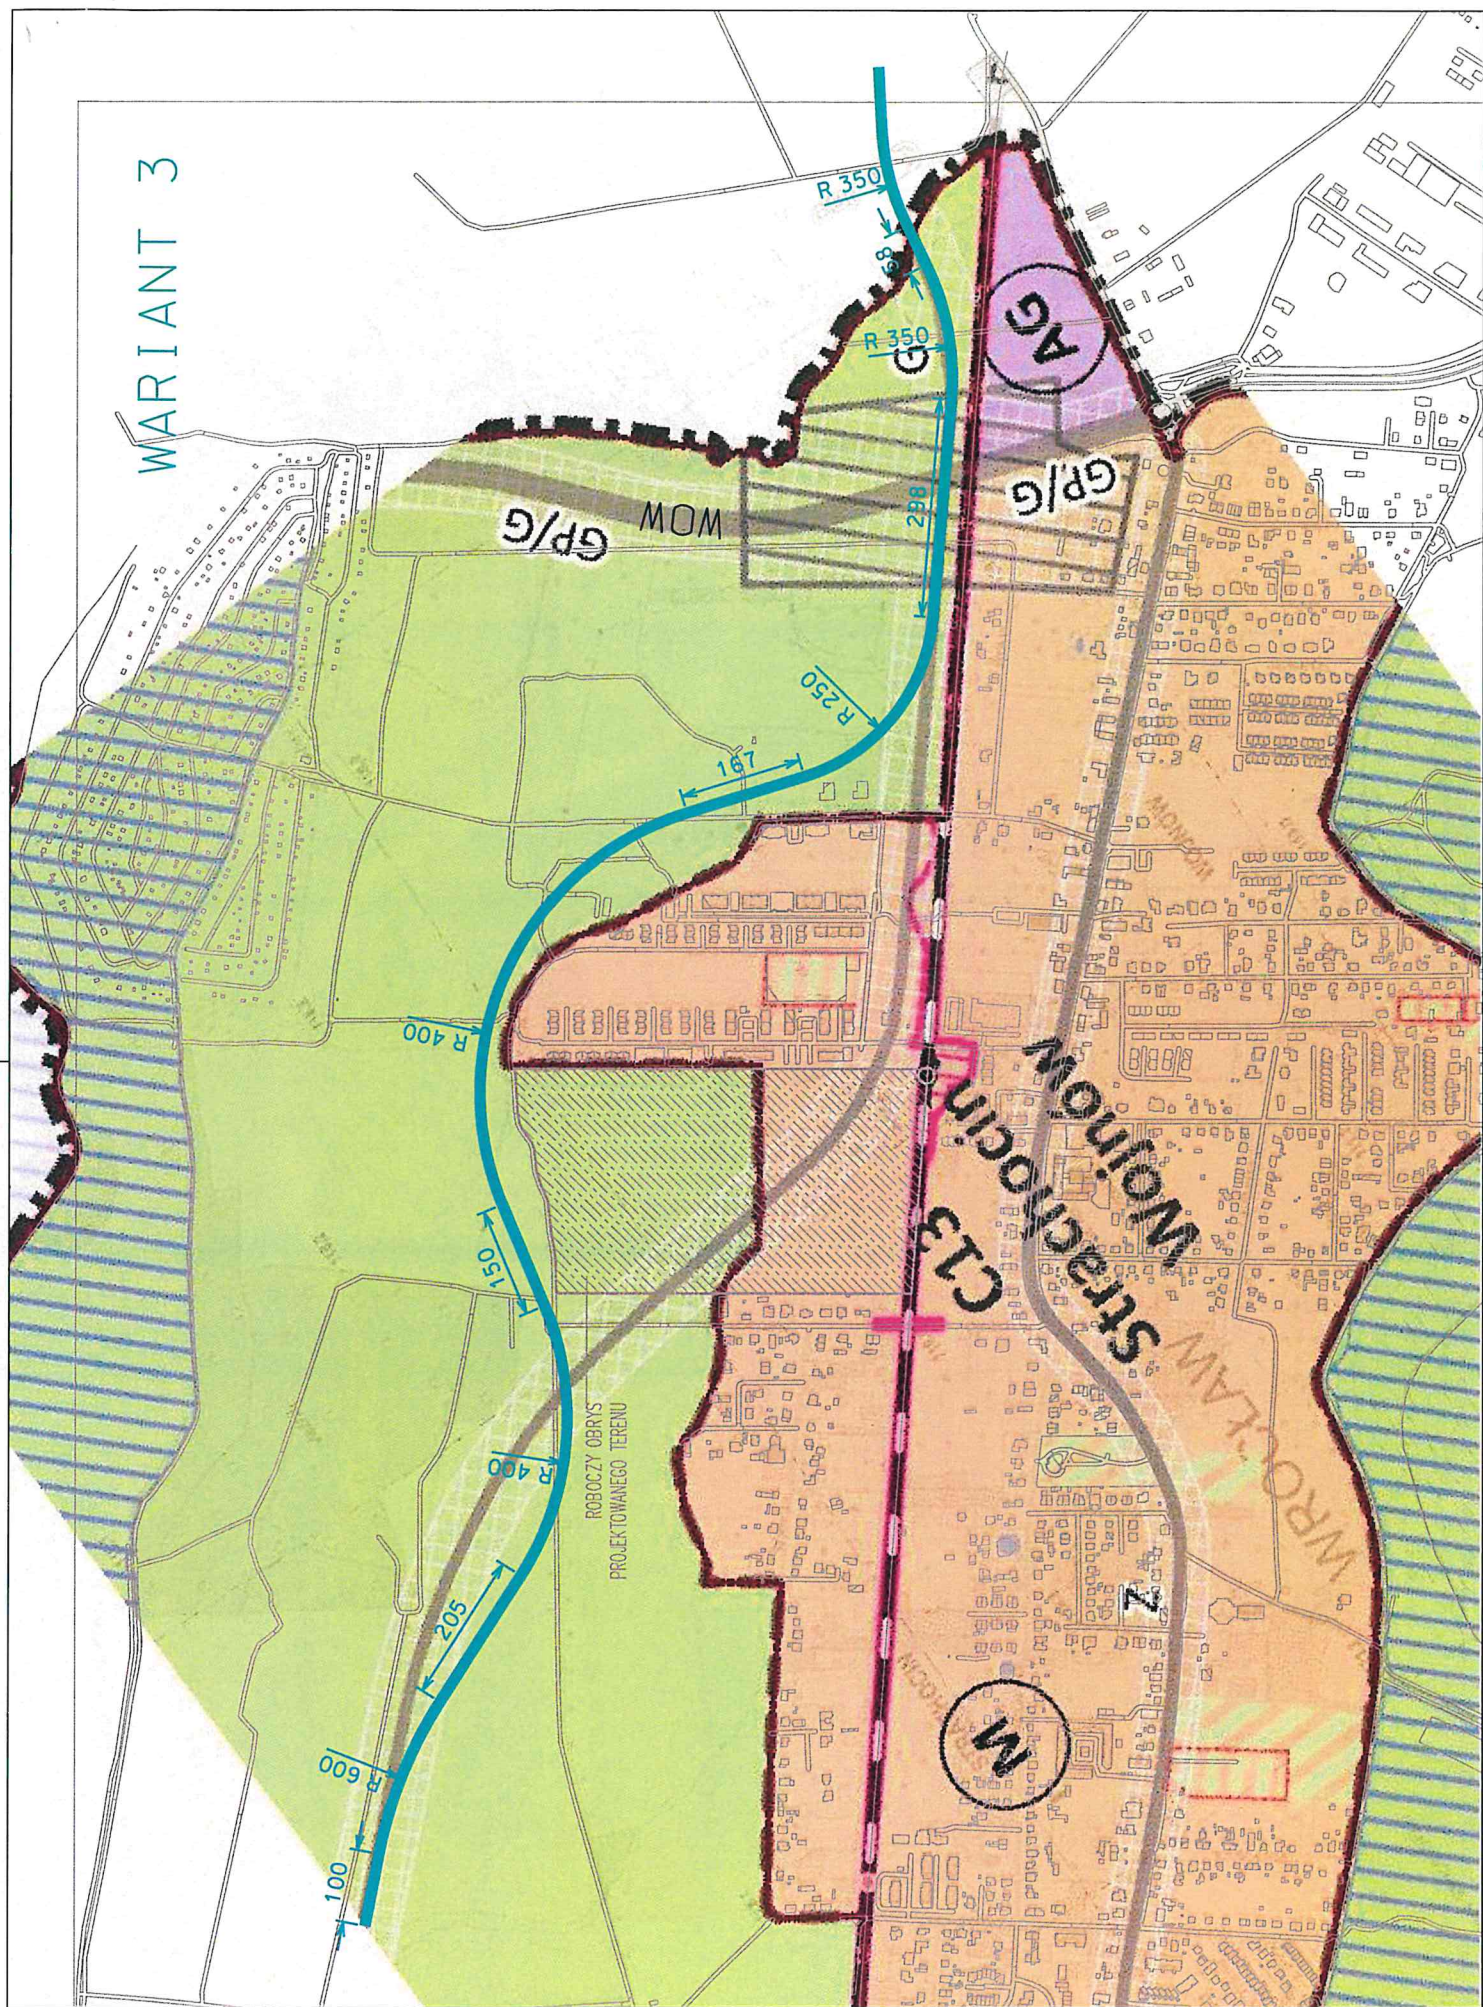

WARIANT 4

Map showing a proposed road layout (Wariant 4) with various curves and radii. The layout includes a main road section with a radius of R 450 and a length of 223. A curve with a radius of R 430 and a length of 43 is shown. A curve with a radius of R 250 and a length of 275 is also indicated. A curve with a radius of R 350 and a length of 265 is shown. A curve with a radius of R 300 and a length of 126 is shown. The map also includes a section labeled 'ROBOCZY OBRYS PROJEKTOWANEGO TERENU' (Working outline of the planned area). Other labels include 'GP/G', 'WOW', 'AG', 'M', 'Strachocin', 'Wojnow', and 'Wrocław'. The map shows a residential area with buildings and a green area with trees.























